

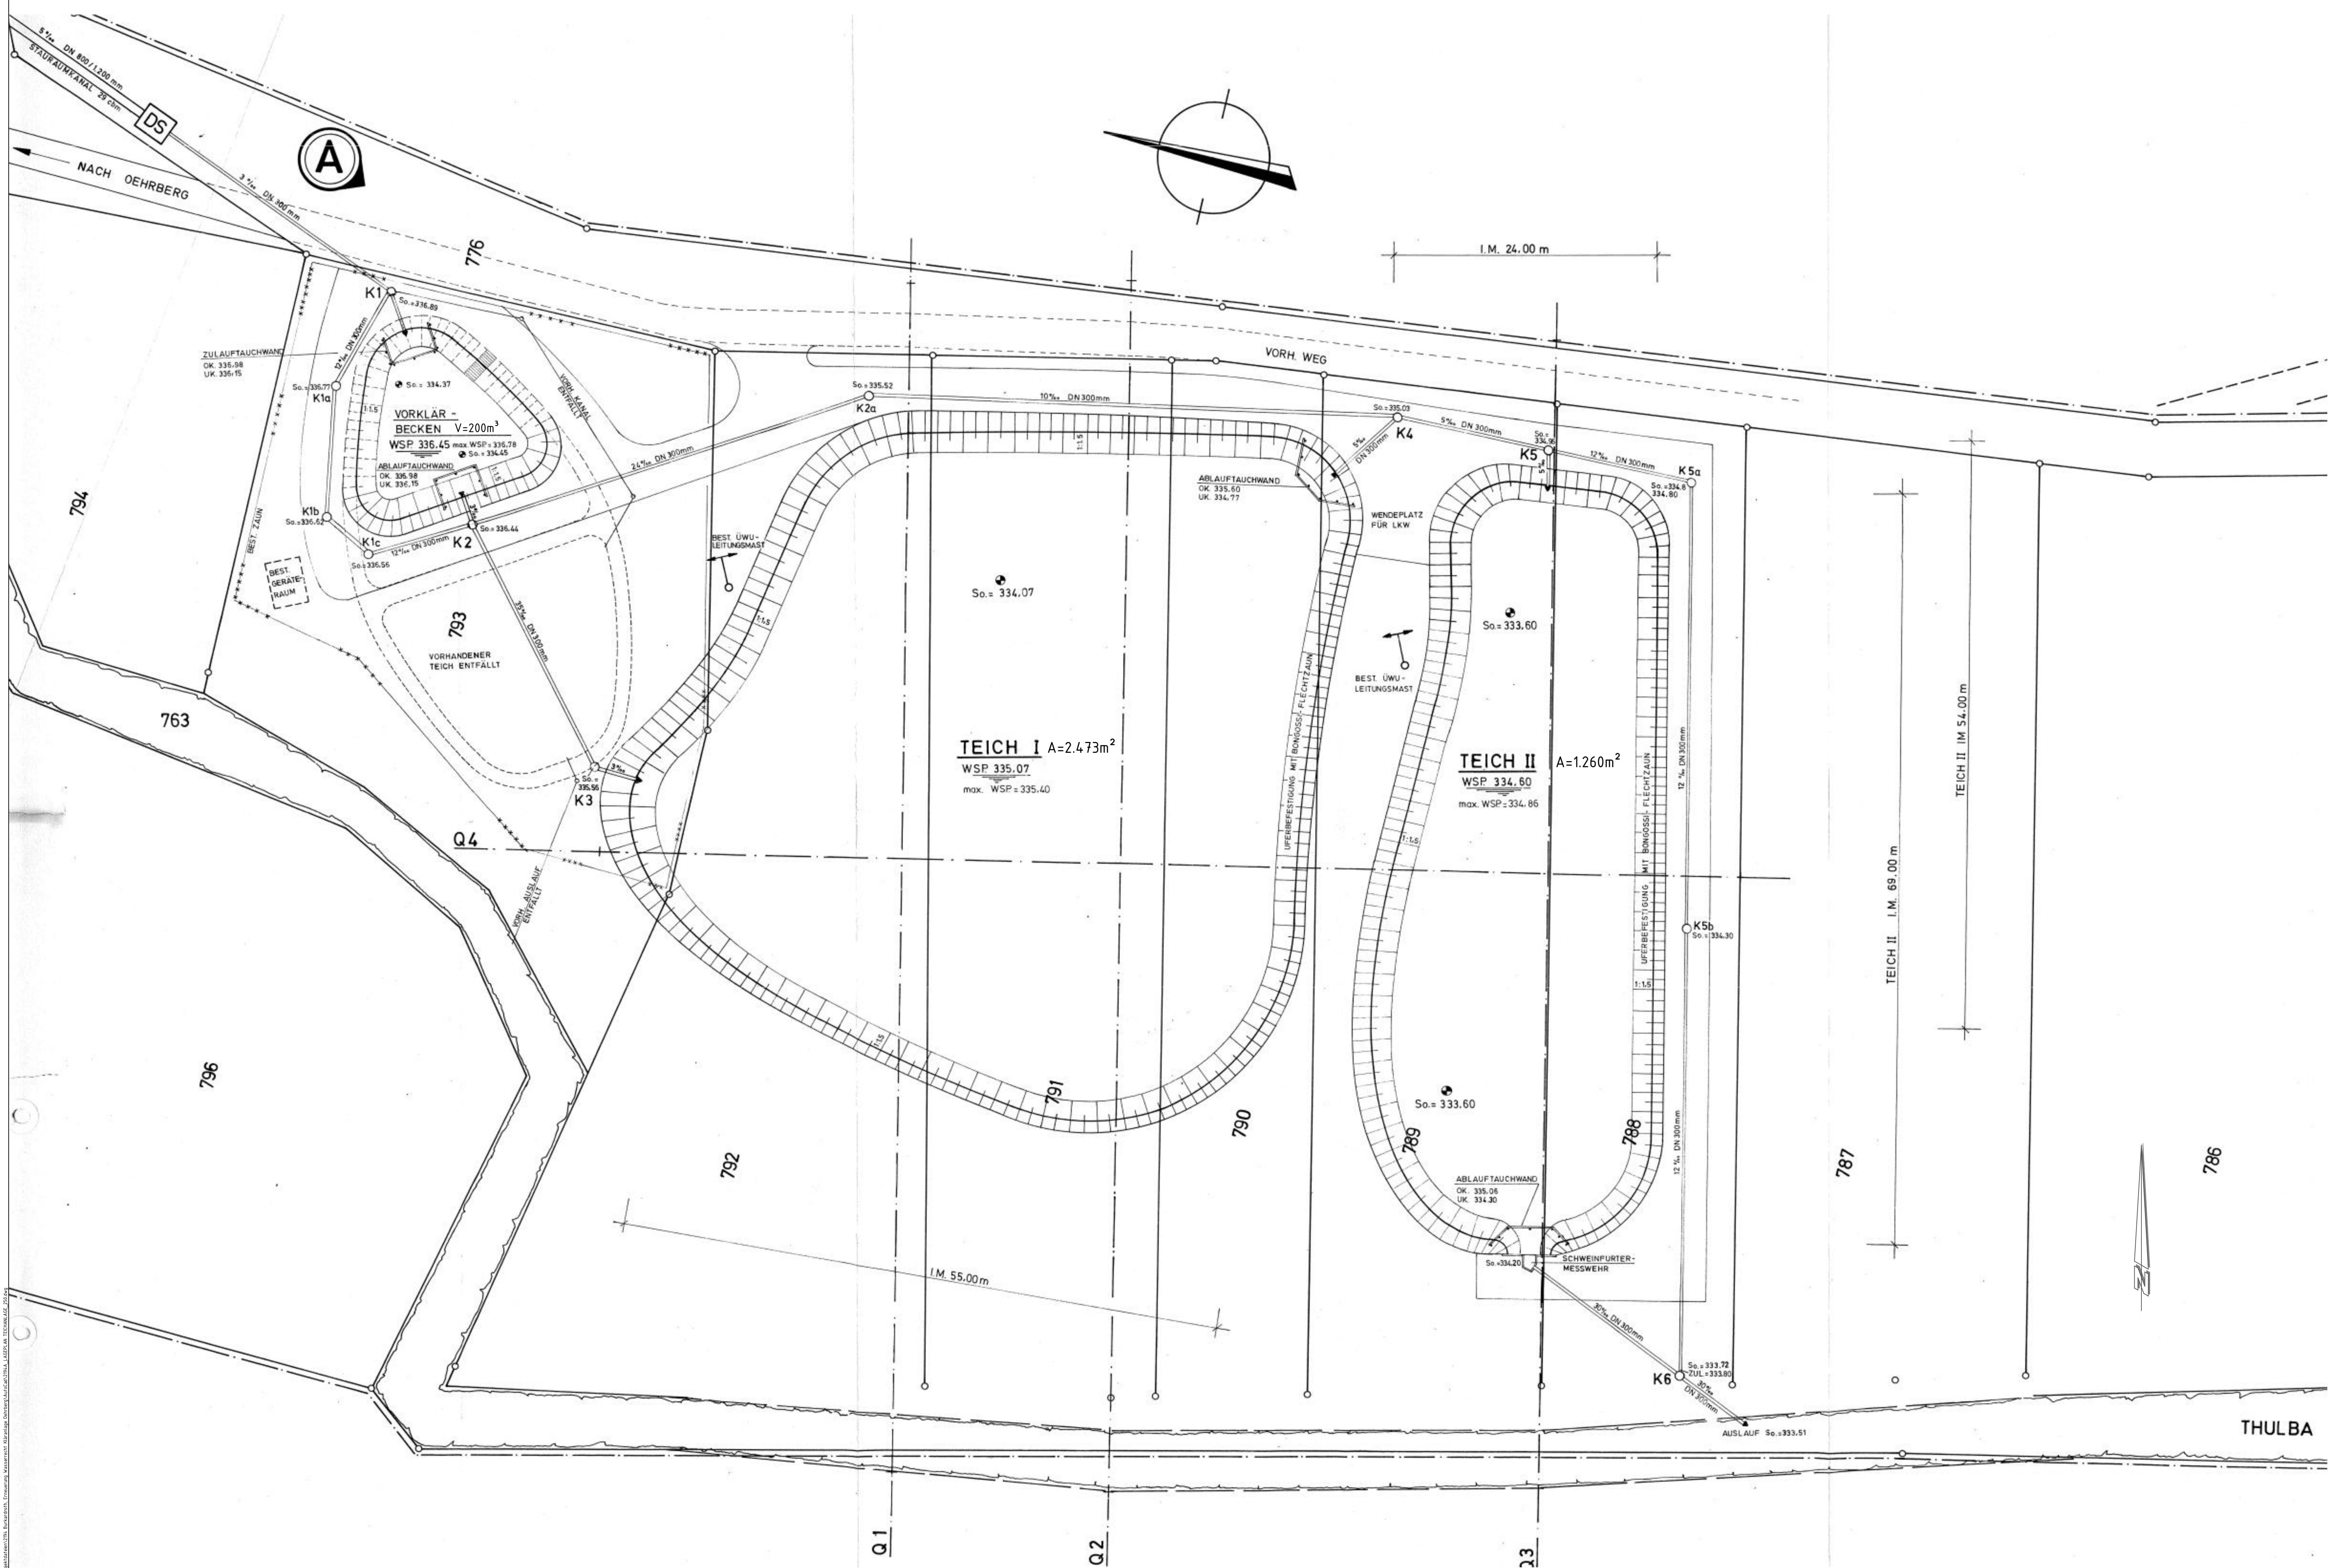


 

BAUWERKSDATEN ENTNOMMEN AUS:
BESTANDSPLAN
VOM Juli 1988
ENTWORFEN VOM:
ING.-BÜRO HORST ARAND,
8730 BAD KISSINGEN

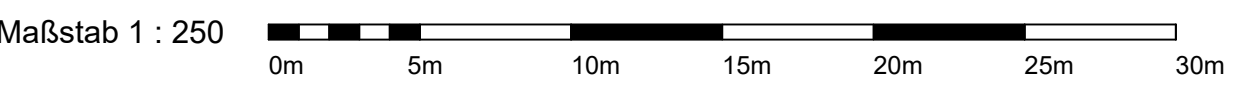

Entwurfsbearbeitung:		Datum	Zeichen
 ARZ INGENIEURE INGENIEURBÜRO FÜR BAUWESEN KÖHNLEBERGSTRASSE 54, 97078 WÜRZBURG TEL. 0931 / 25048 - 0 FAX 0931 / 25048 - 29	bearbeitet	Okt. 2020	Dappert
	gezeichnet	20.11.2020	Gräf
	geprüft	Würzburg, 19.02.2021	

Nr.	Art der Änderung	Datum	Zeichen

ANTRAG AUF WASSERRECHTLICHE GENEHMIGUNG

Auftraggeber:		Anlage: 4	Plan - Nr.: 3
 MARKT BURKARDROTH AM MARKTPLATZ 10 97708 BURKARDROTH TEL. 09734 / 9101-0 FAX 09734 / 9101-44	Bestandslageplan Teichkläranlage		
	Maßstab: 1:250		

Abwasseranlage Markt Burkardroth
OT Oehrborg